


**PLANTA BAIXA-1º PAVTO.**  
ESCALA-1:75

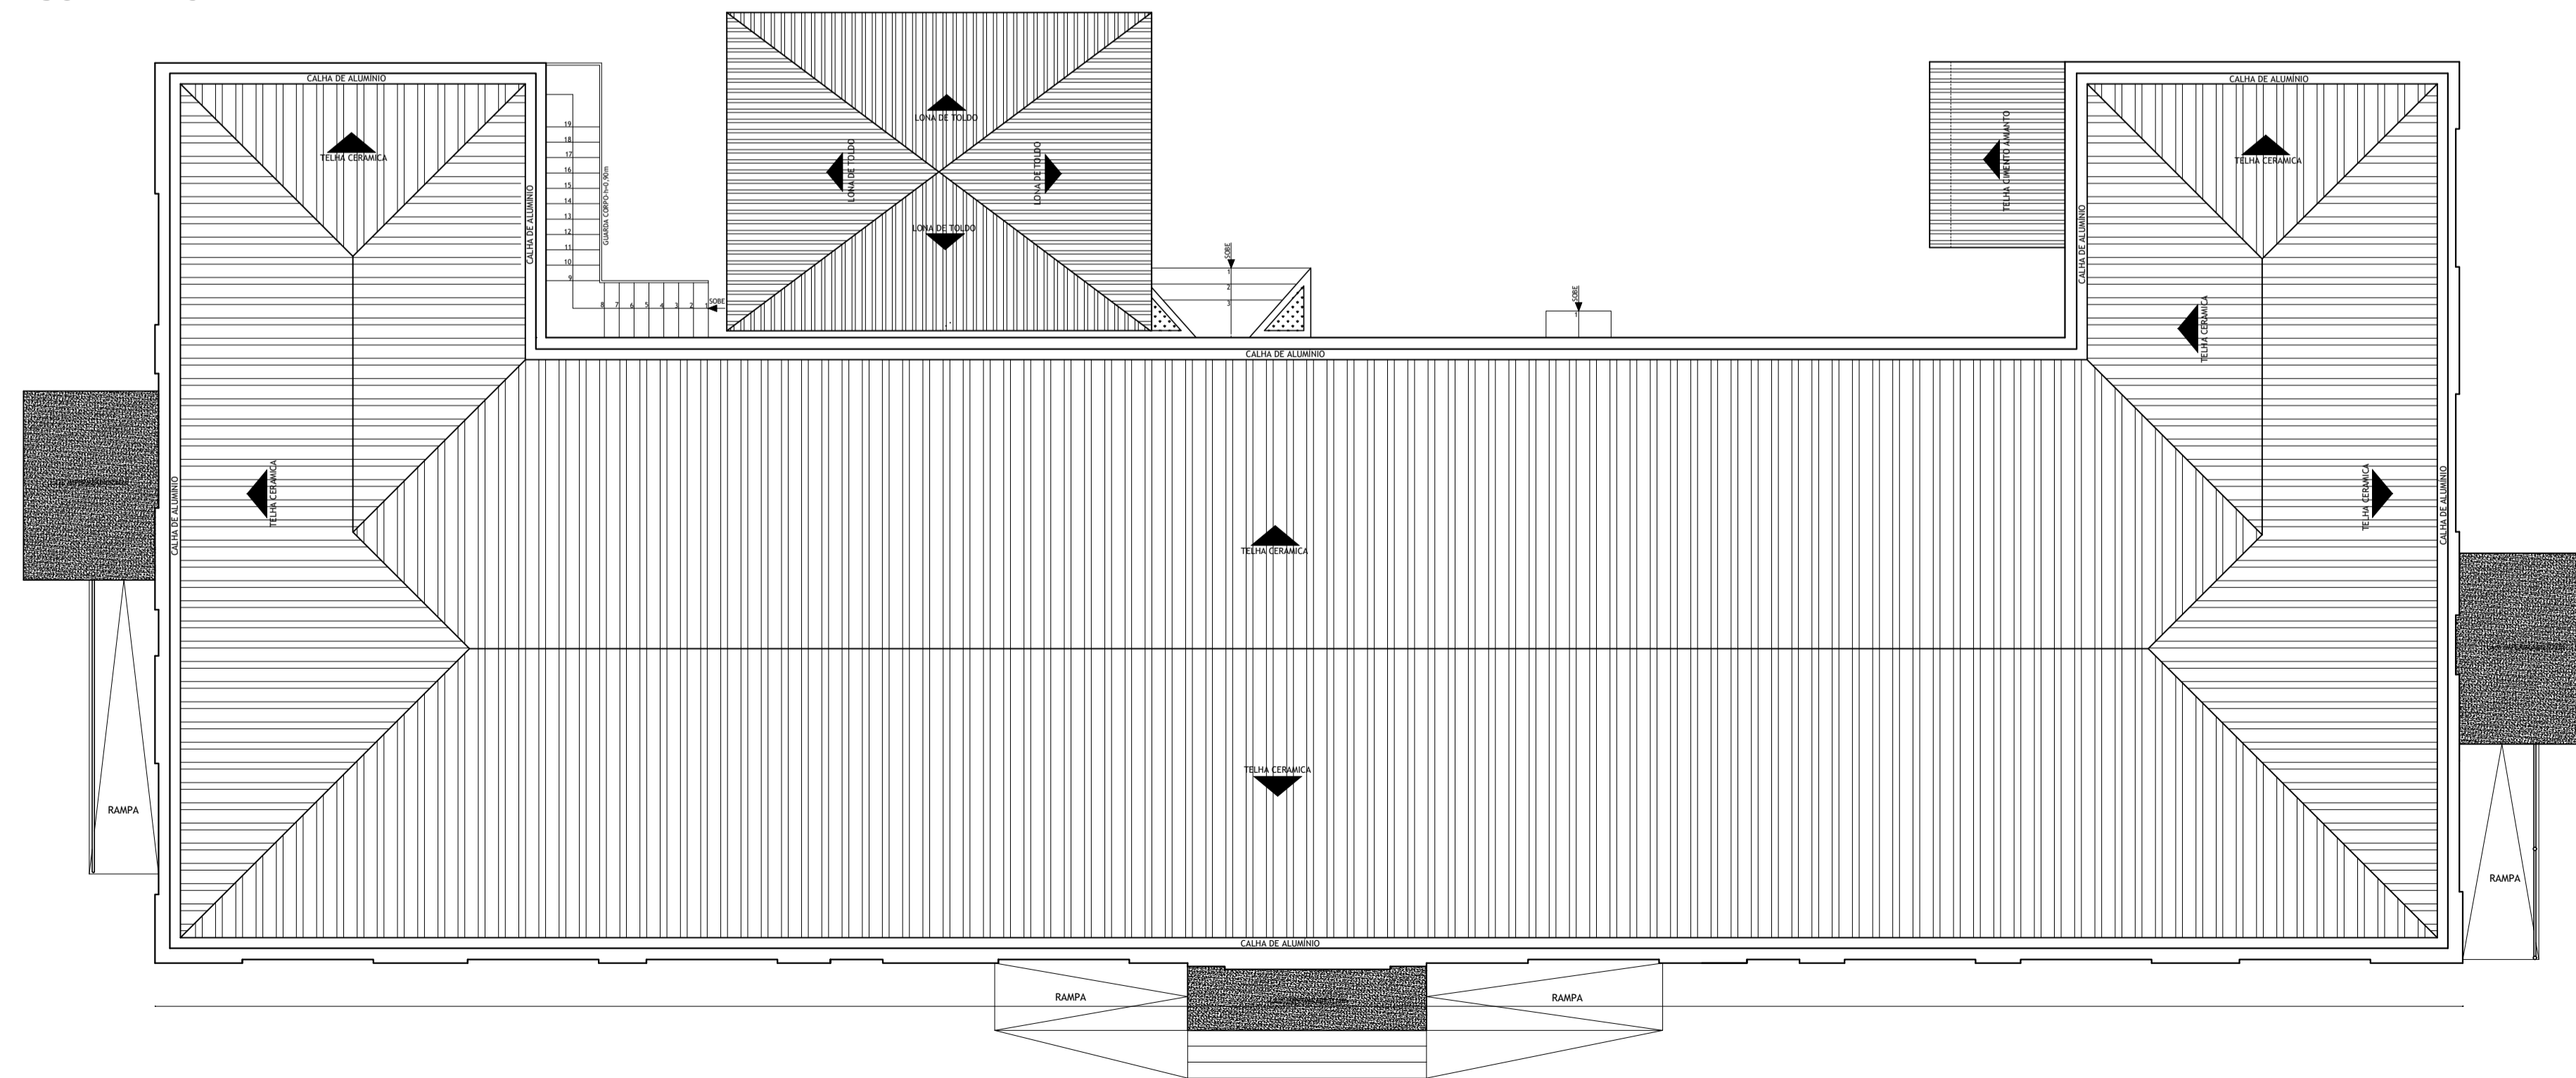

<p>ASSOCIAÇÃO DE MUNICÍPIOS DA REGIÃO DE LAGUNA REGISTRO ENCAD.: 18.076, REGISTRO CAU 228693</p>	<p>REPÚBLICA FEDERATIVA DO BRASIL ESTADO DE SANTA CATARINA MUNICÍPIO DE CAPIVARI DE BAIXO</p>	
	<p><b>PROJETO ARQUITETÔNICO-"AS BUILT"</b></p>	
	<p>Referência</p> <p><b>PAÇO MUNICIPAL</b> ÁREA TOTAL= 1.208,84 m<sup>2</sup></p>	<p>Conteúdo</p> <p><b>PLANTA BAIXA - 1º PAVTO.</b> <b>PLANTA DE COBERTURA</b></p>
	<p>Endereço da Obra</p> <p><b>AVENIDA ERNANI COTRIN-CENTRO-CAPIVARI DE BAIXO/SC</b></p>	
	<p>Associado</p> <p><b>EDSON NUNES DO CARMO</b></p>	<p>Medidas Lineares</p> <p><b>EDSON NUNES DO CARMO</b></p>
	<p>MUNICÍPIO DE CAPIVARI DE BAIXO CNPJ/MF-95.788.441/0001-50</p>	<p>Desenho</p> <p><b>EDSON NUNES DO CARMO</b></p>
	<p>Resp. Projeto</p> <p><b>THAYANE DE SOUSA E SOUZA</b> Arquiteta e Urbanista-CAU NºA93400-3</p>	<p>Data</p> <p><b>MAIO/2022</b></p>
	<p>Nome do Arquivo</p> <p><b>PROJ_ARQ_"AS BUILT"</b></p>	<p>Escala</p> <p><b>INDICADA</b></p>
	<p>Ticket Nº</p> <p><b>202251931</b></p>	<p>Folha Nº</p> <p><b>02</b></p>
	<p>FORMATO A1-(594mm x 841 mm)</p>	